




- Elkabel belysning
- - - - - Dagvattenledning
- Spillvattenledning
- Vattenledning
- Belysningsstolpe

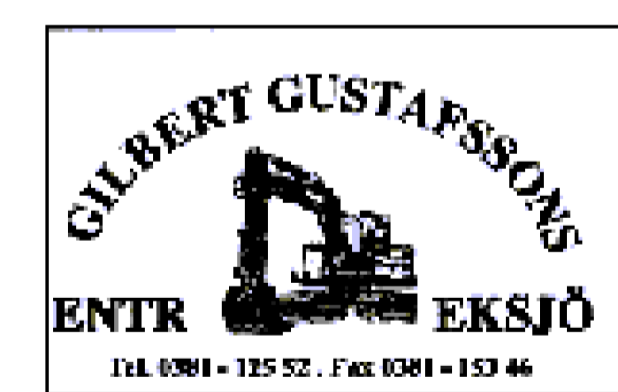

Ritad av: Jakob Melin Datum: 051208

Skannersdal
Relationsritning
"Mellannbyn"

Nr: 2 Skala: 1:500